


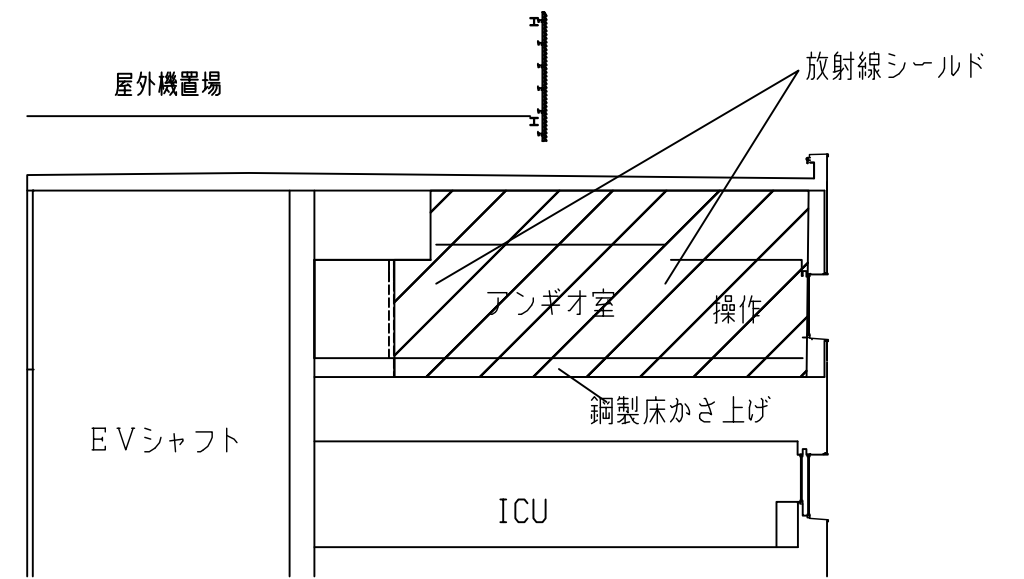


支援棟4階 改修後 1/200

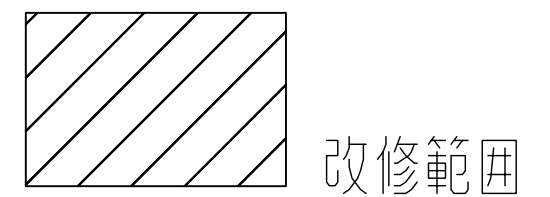

改修後断面図 1/200

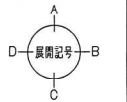

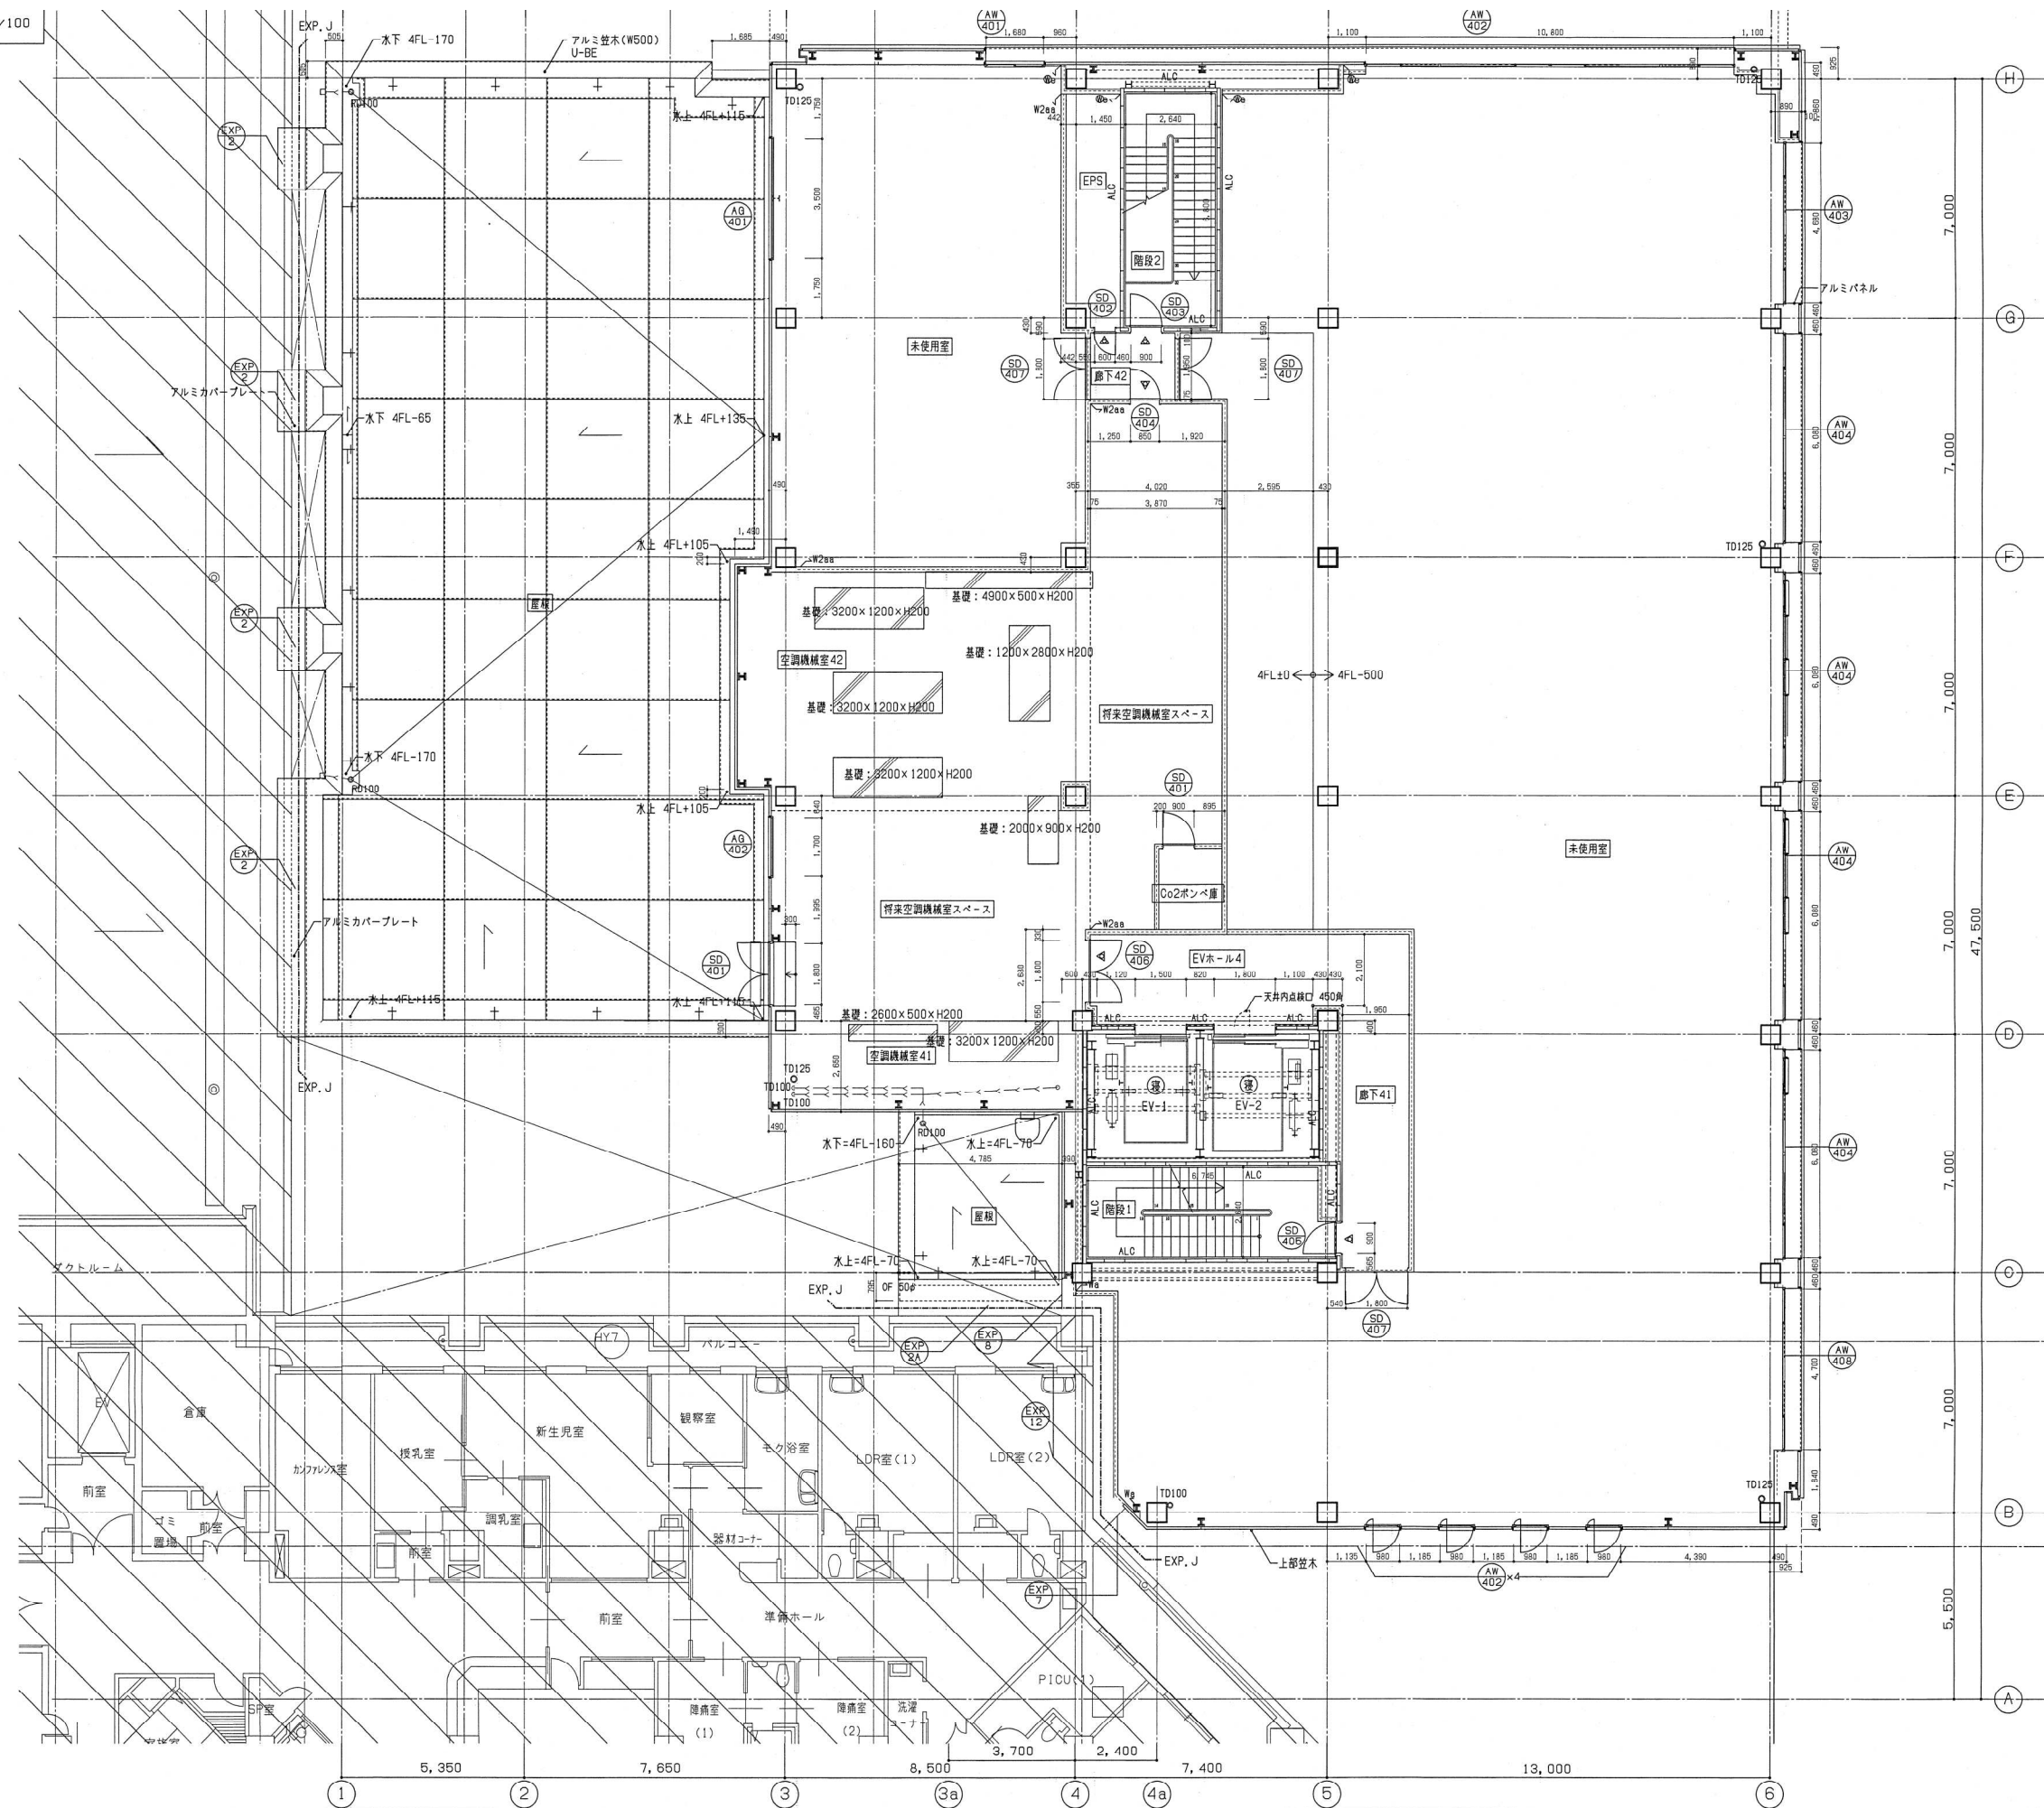

着工	2014 6 6
竣工	2016 6 30
監理	
施工	

完成図 意-25





日建設計

市立長浜病院診療支援棟整備工事

意-25
4-5



4階平面図

NO. 0-120266-A

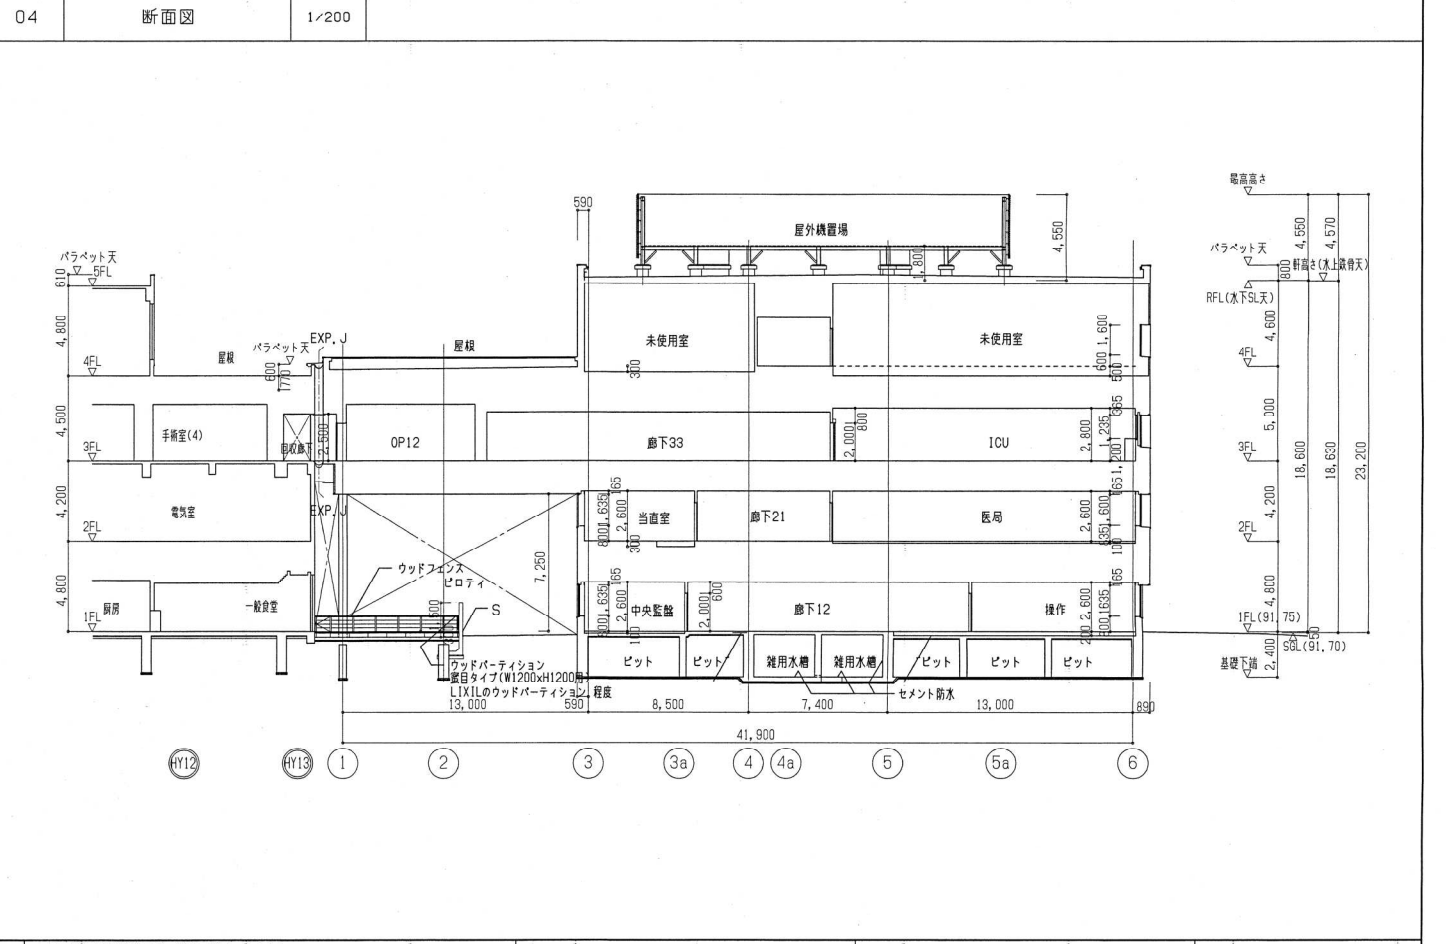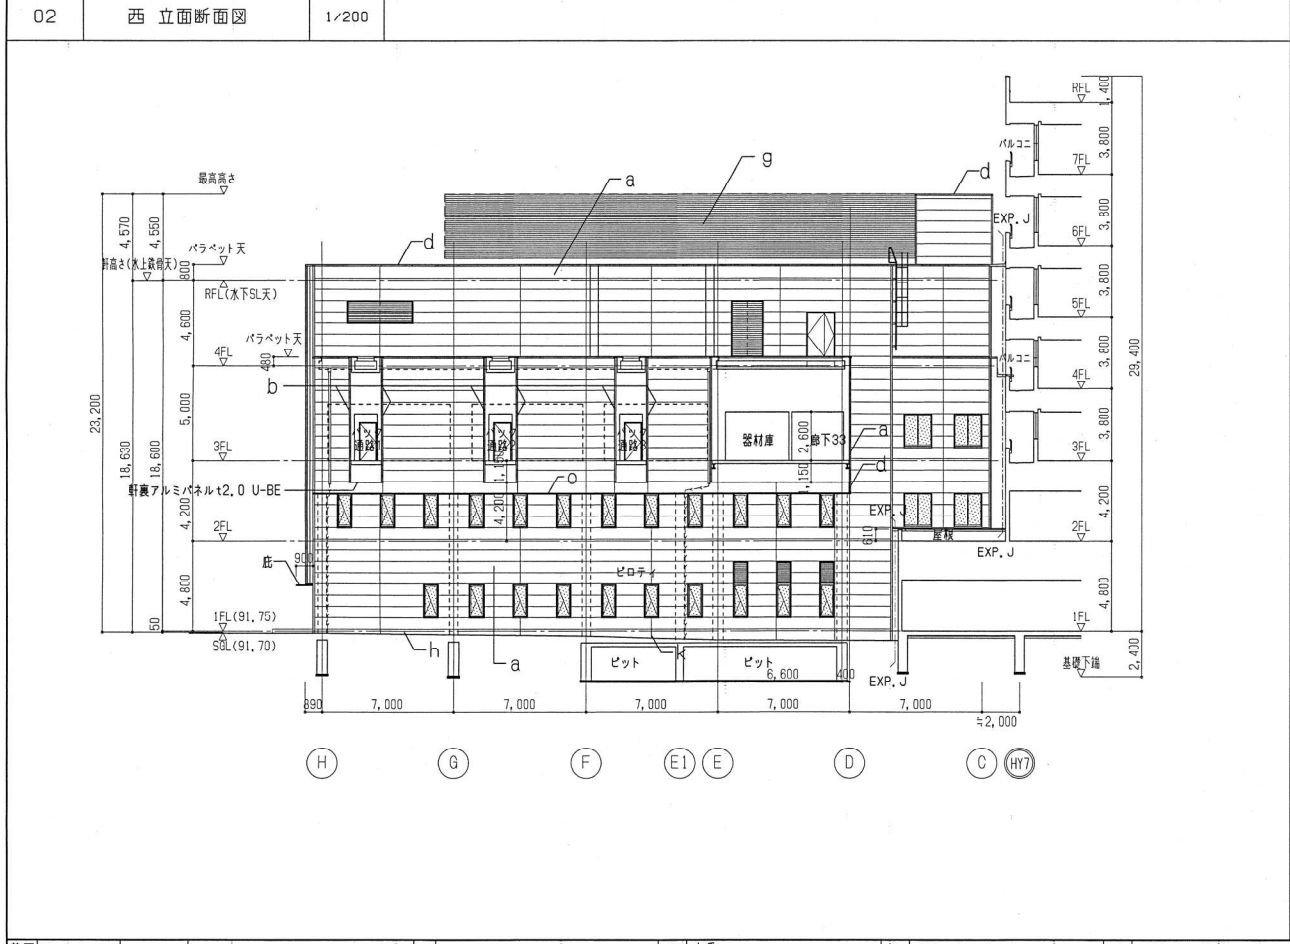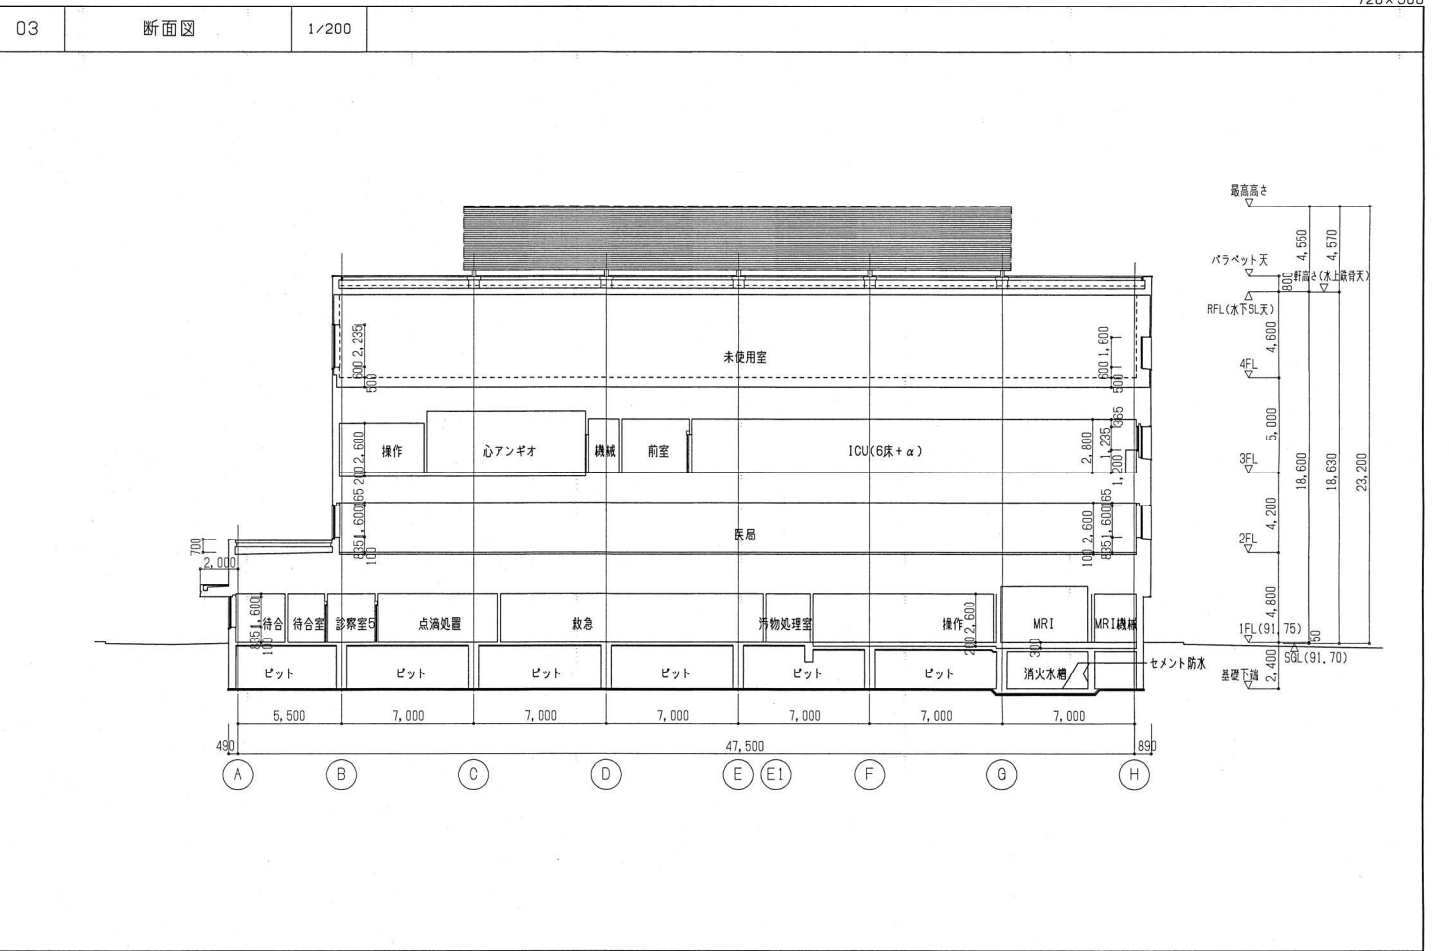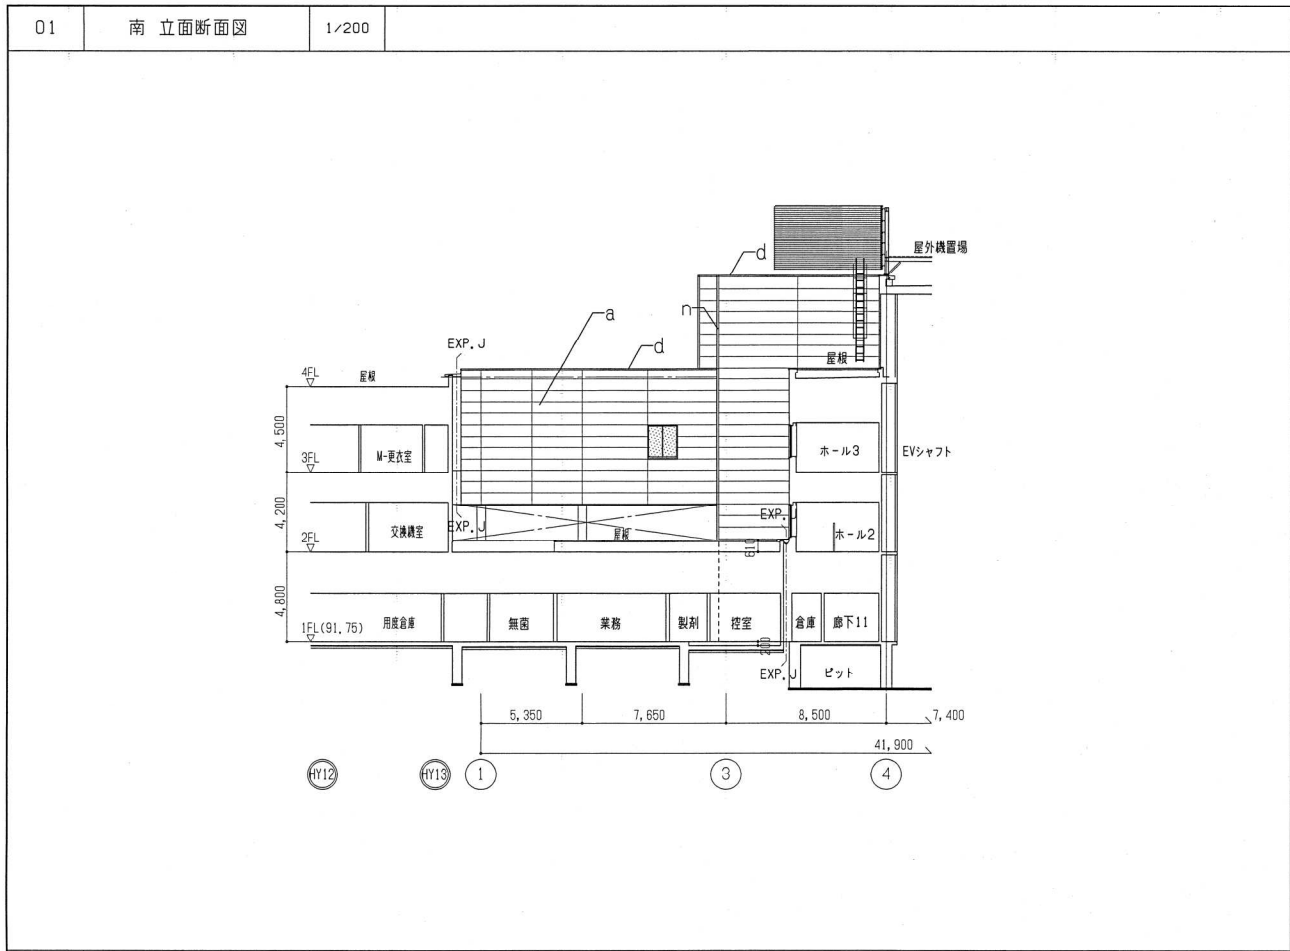

01 矩計図 1/50

注) 特記なき外壁部(ECP)廻りは断熱材発泡ウレタン吹付125とする。
注) 工事着手前には現場調査を十分に行うこととする。

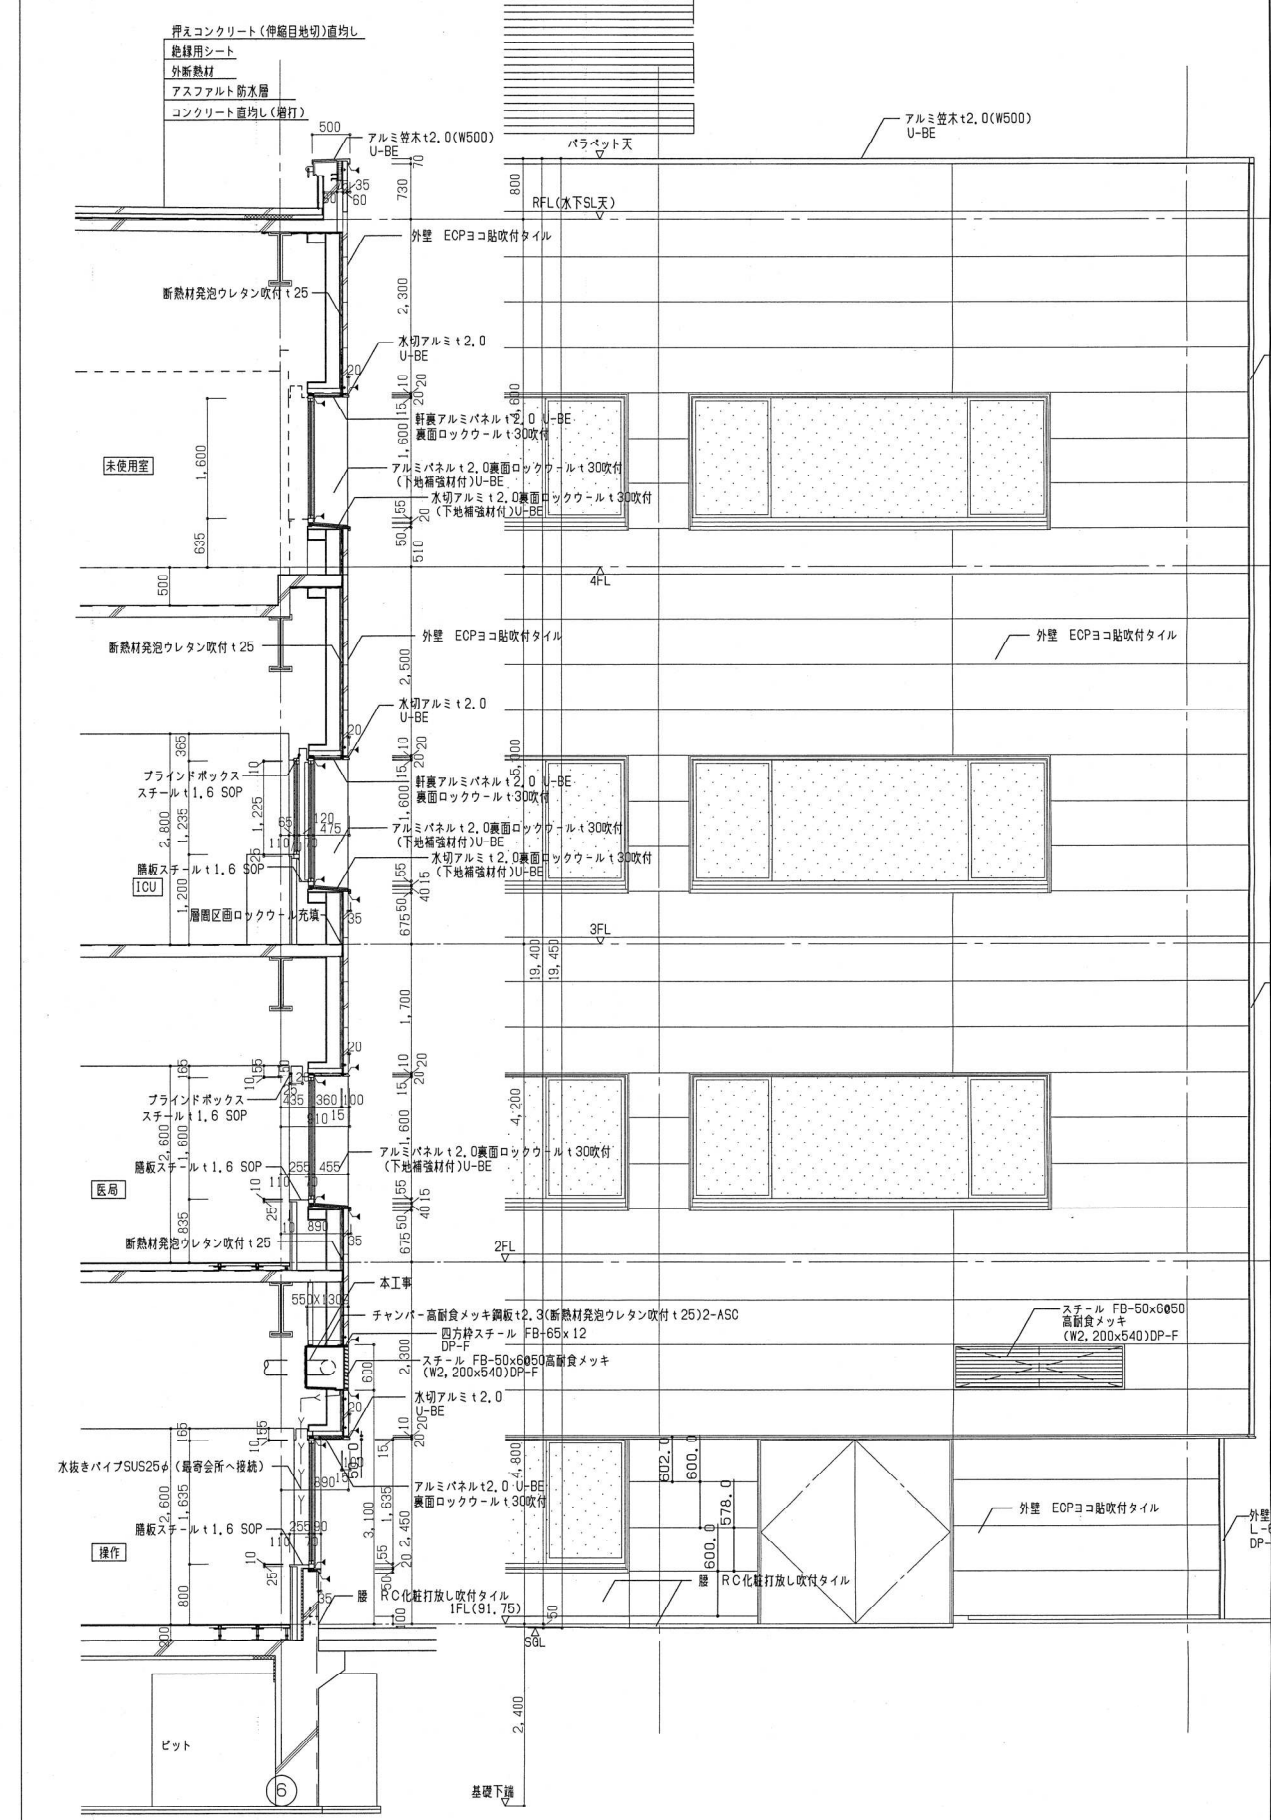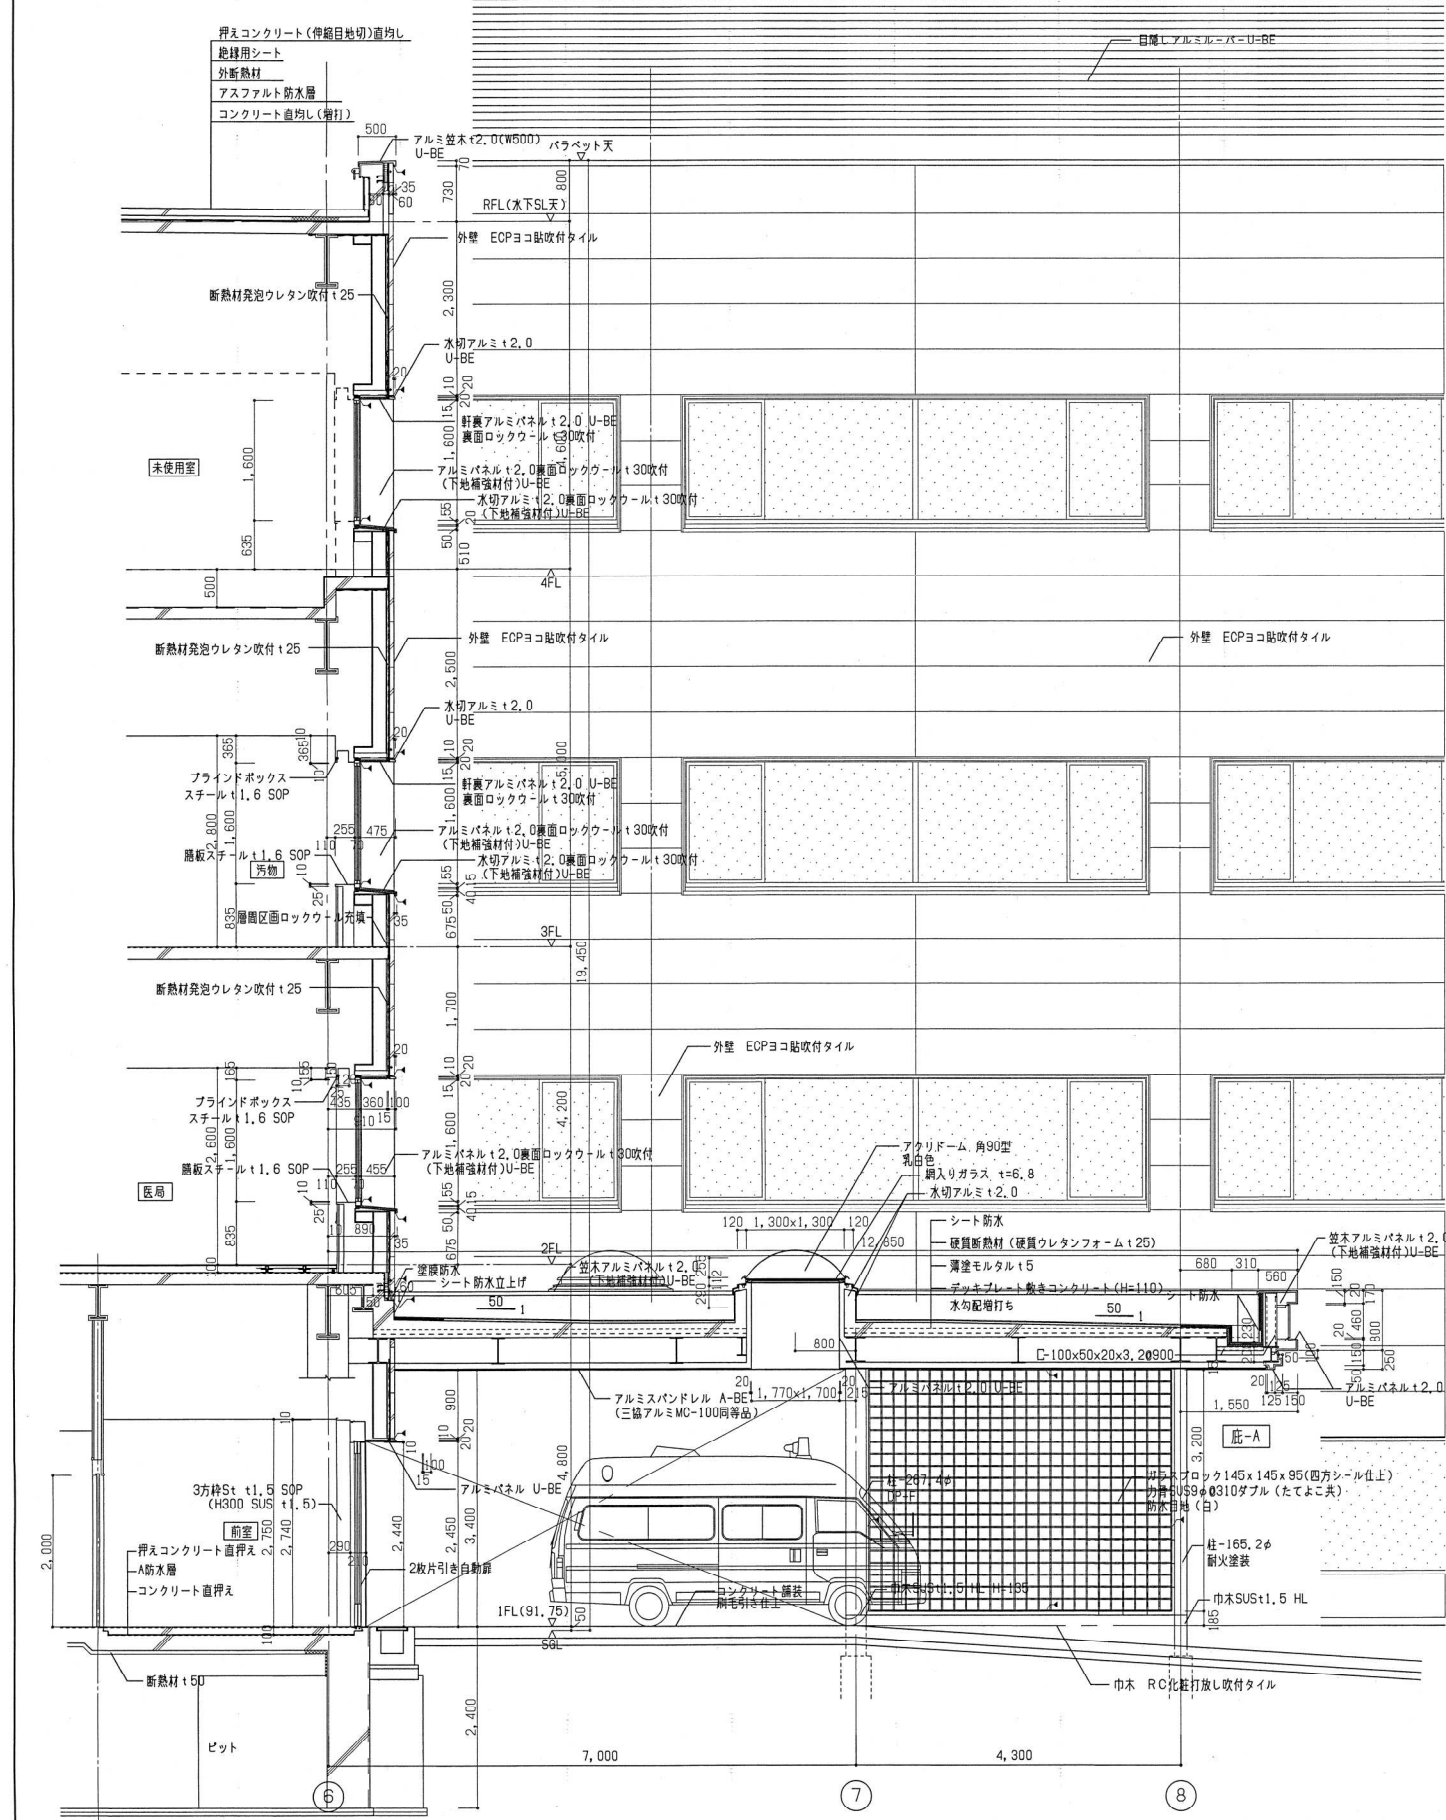

着工 2014.6.6
竣工 2018.6.30
監理
施工

完成図 意-36

日建設計

市立長浜病院診療支援棟整備工事

意-36
6-1

矩計図-1

0-120266-A